


特定生産緑地(津島市) 解除図  
縮尺 1:25,000  
総括図



- 生産緑地地区
- 特定生産緑地
- 指定解除

特定生産緑地(津島市) 解除図  
縮尺 1:3,000

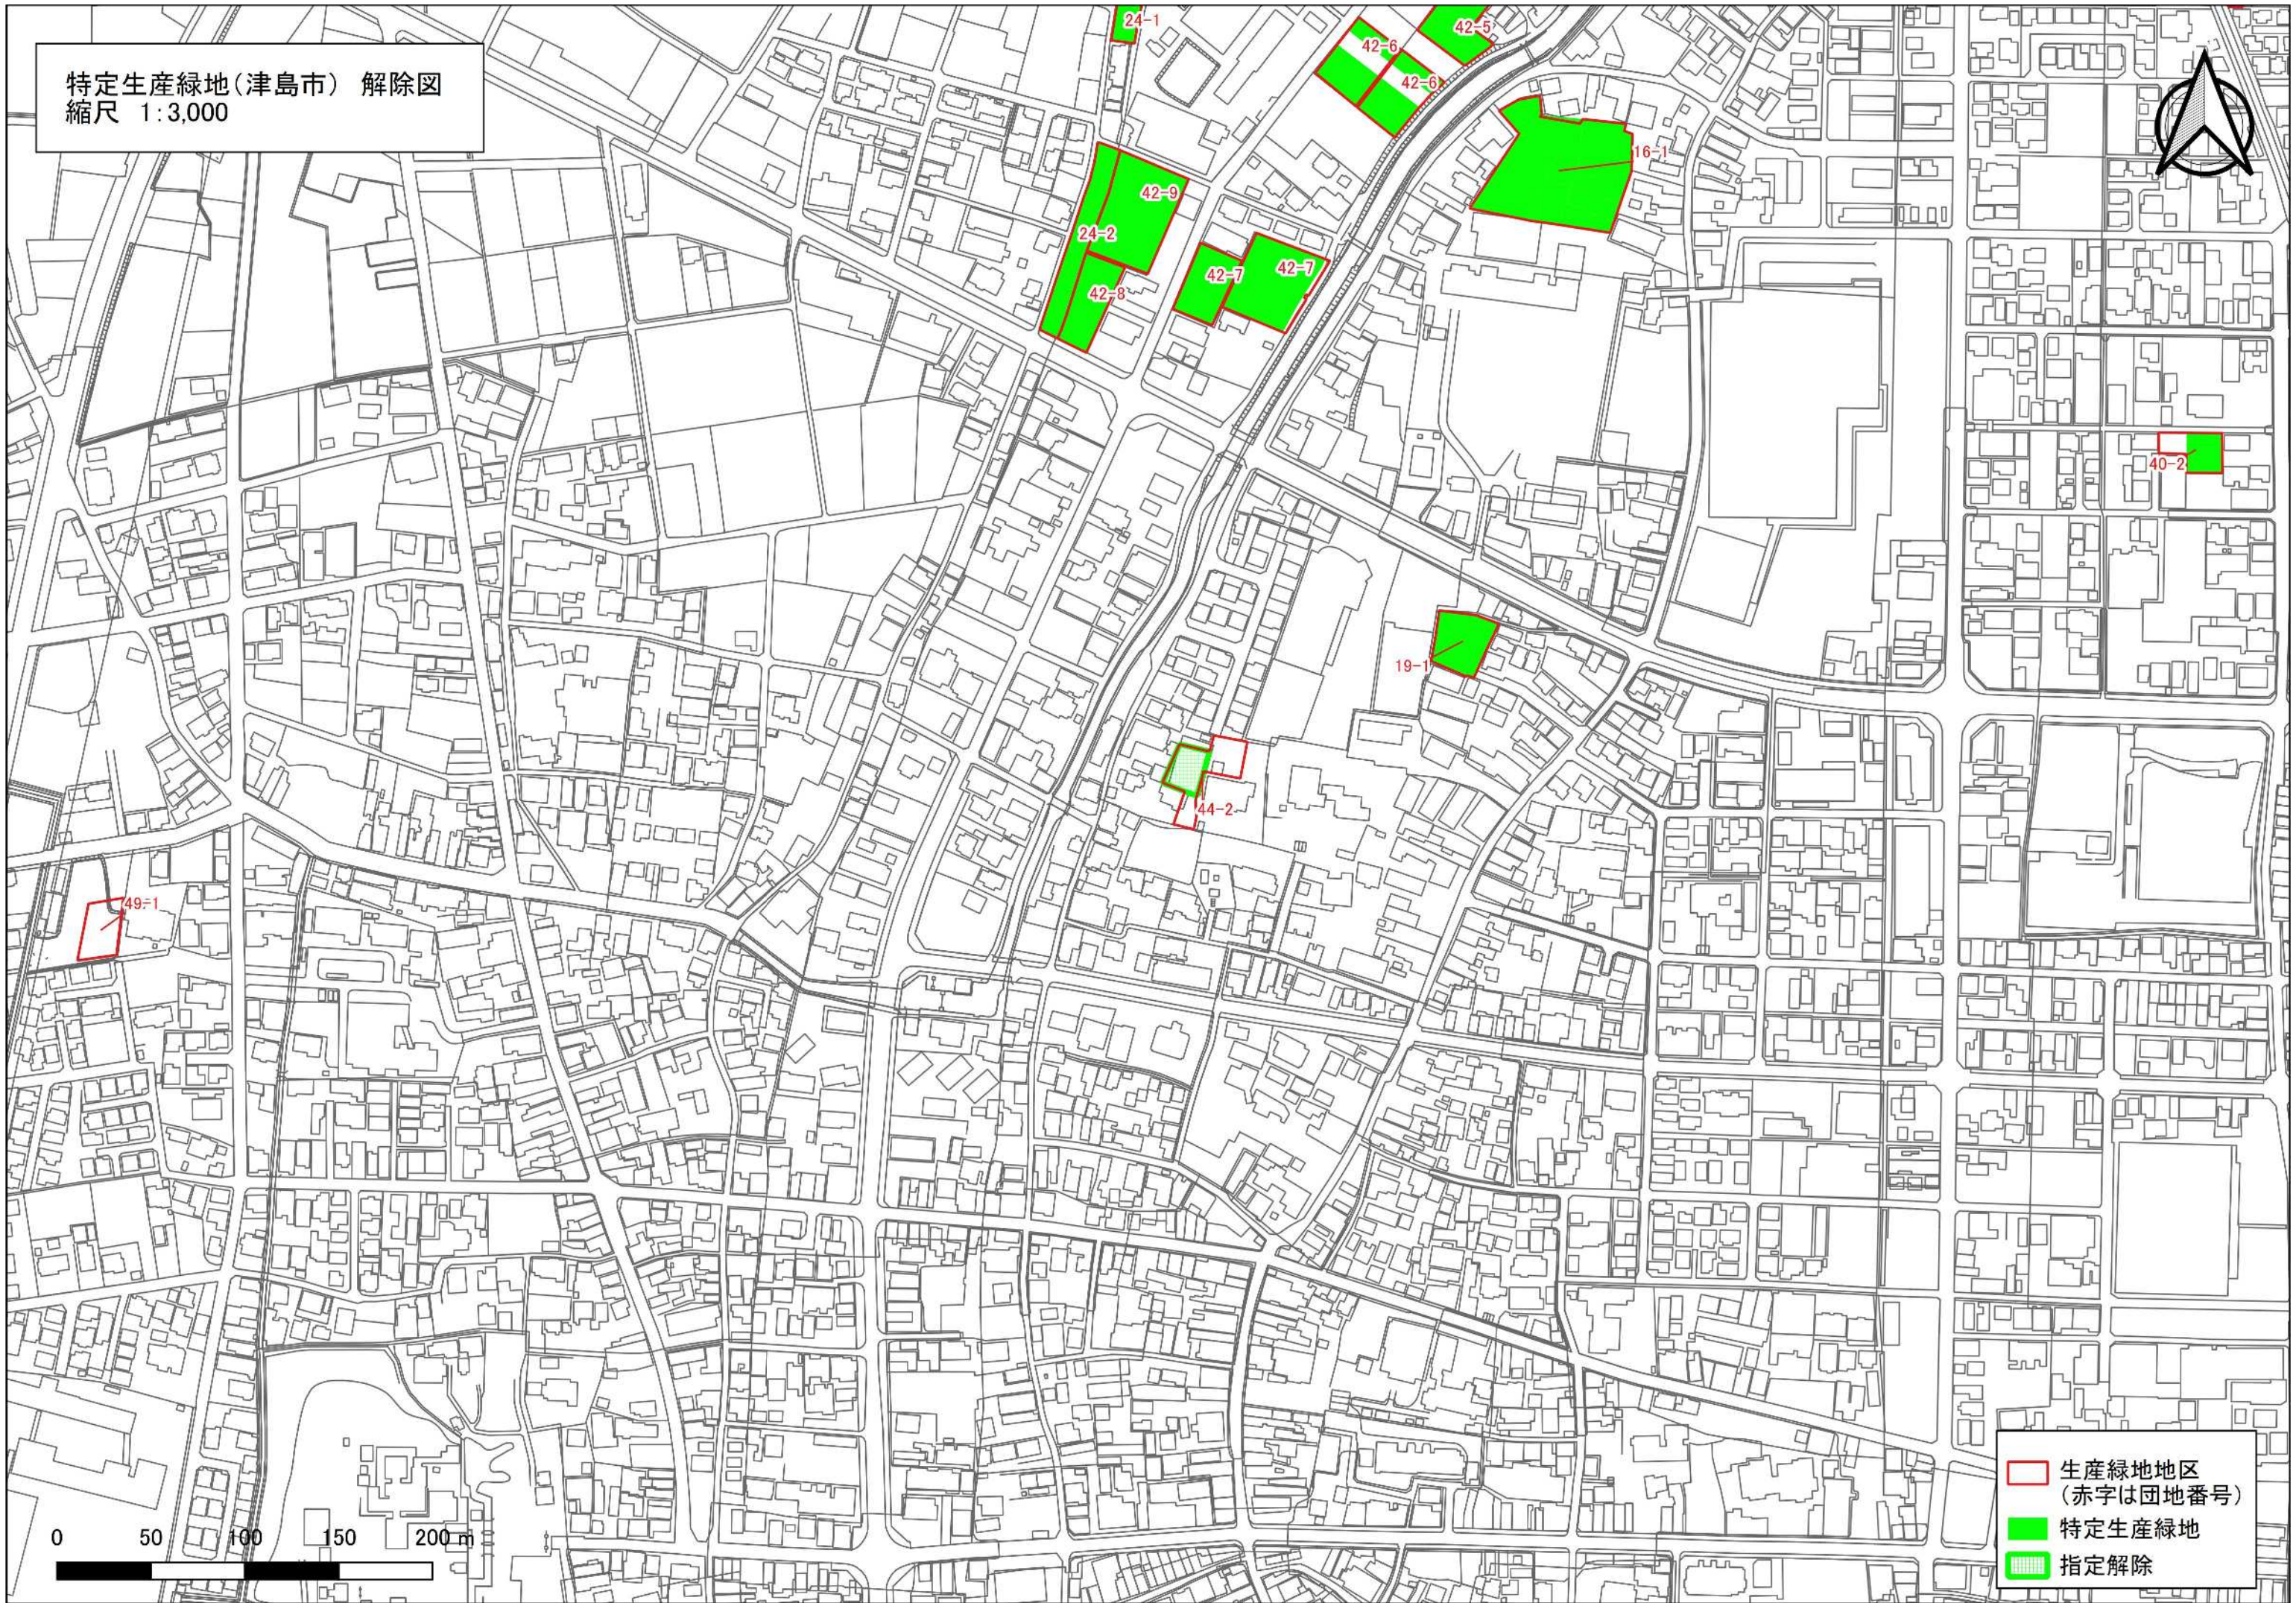

0 50 100 150 200 m

- 生産緑地地区  
(赤字は団地番号)
- 特定生産緑地
- 指定解除